


SINDARUC

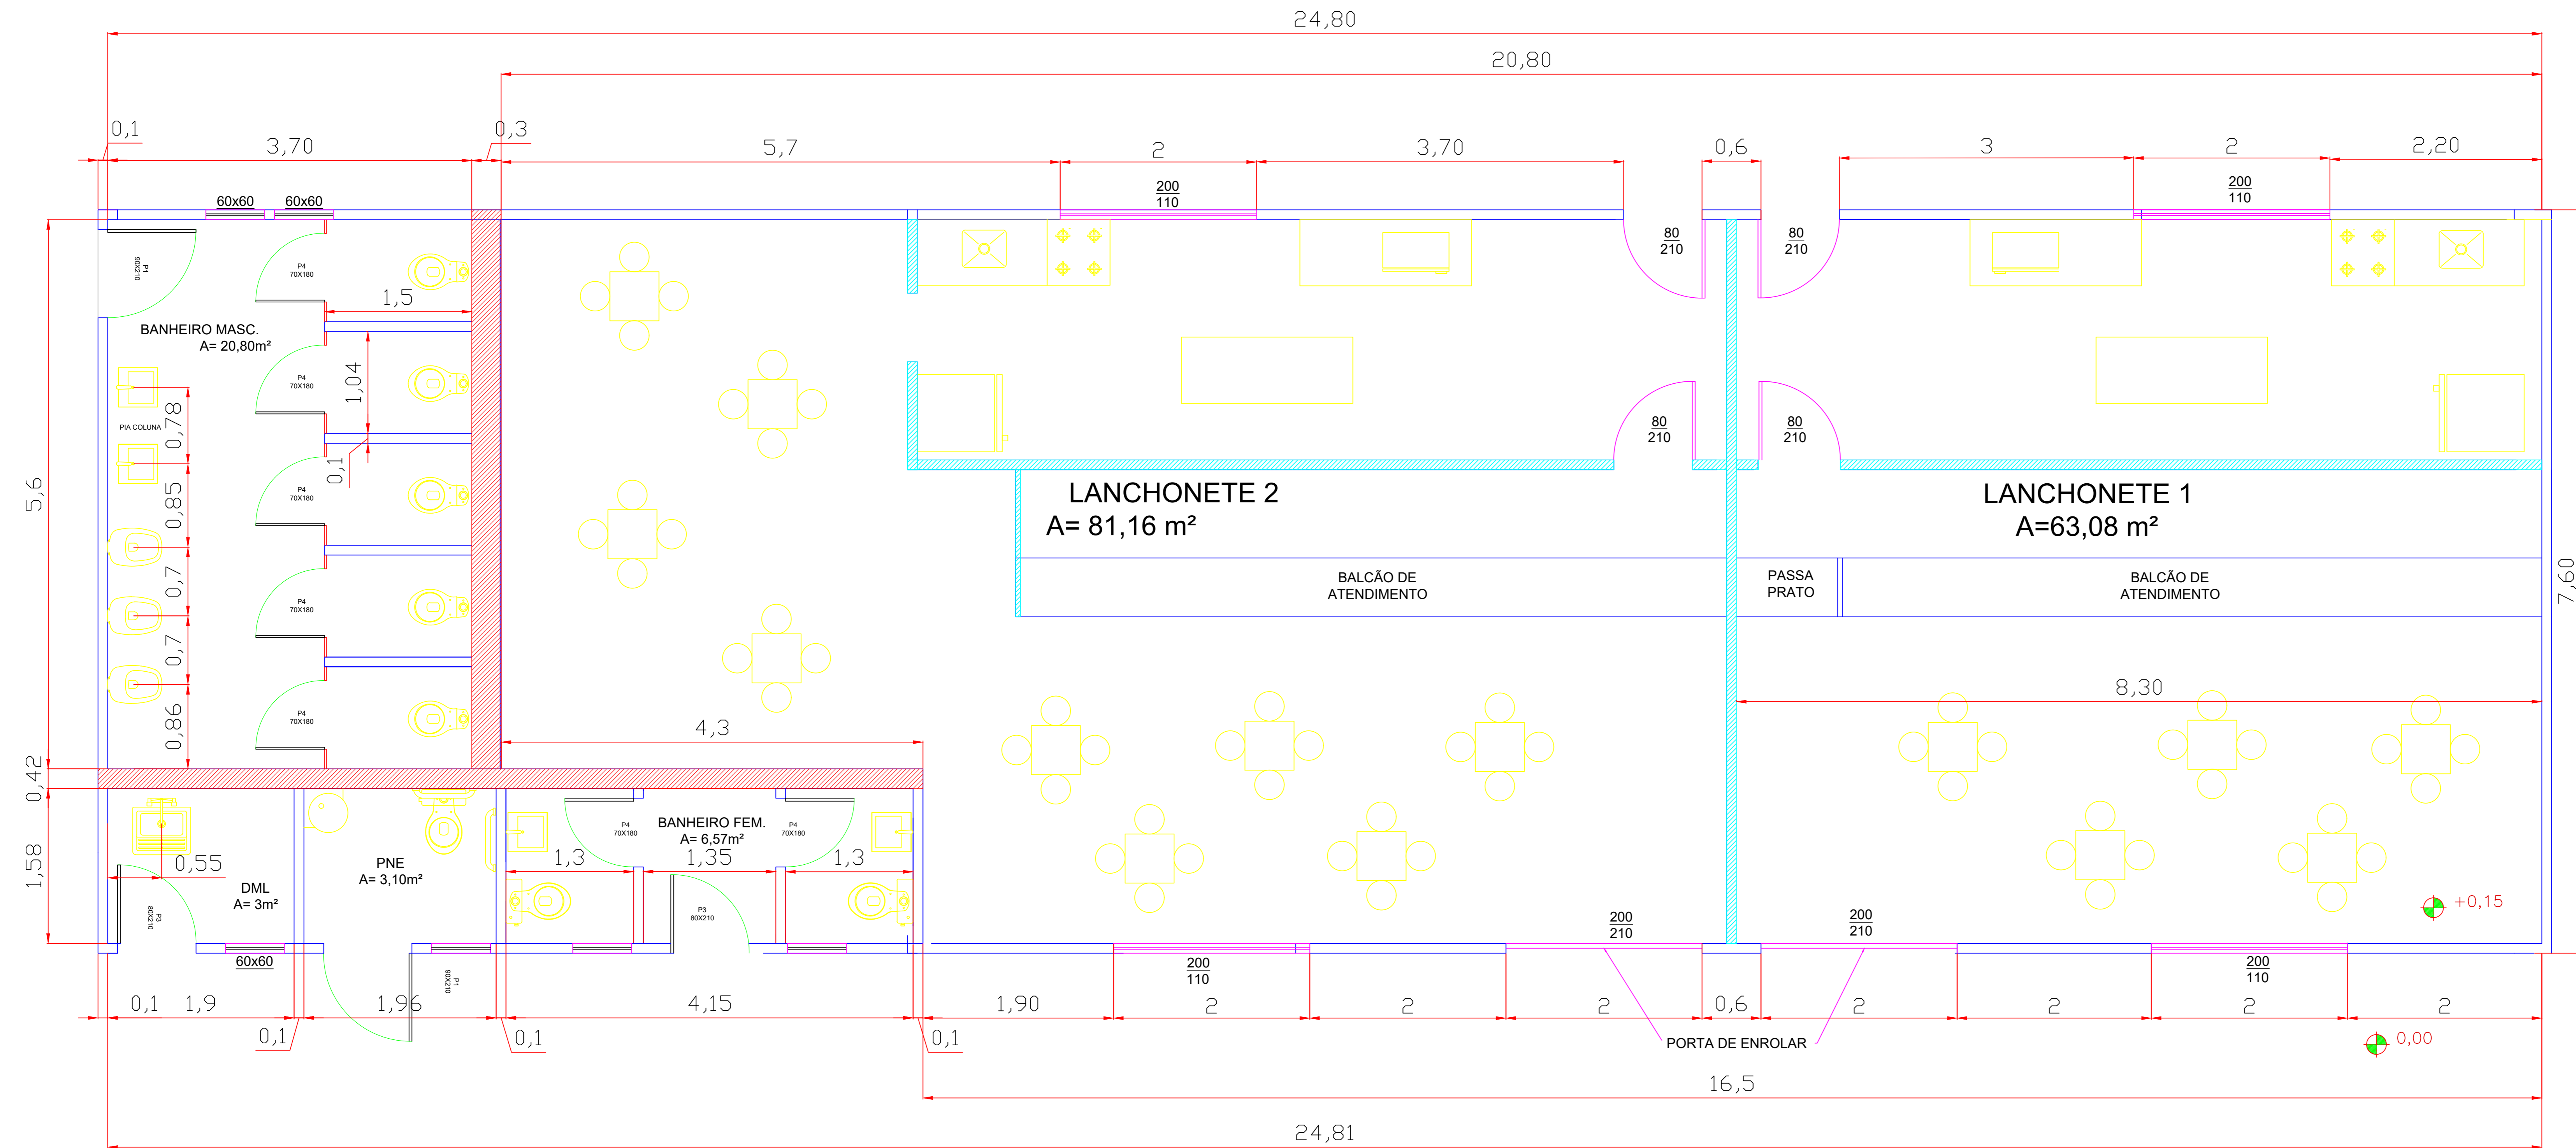

ACESSO O MERCADO PRODUTOR

PLANTA BAIXA
ESCALA 1:30

PAREDES QUE PERMANECEM

A SER EXECUTADO PELO VENCEDOR DA LICITAÇÃO

OBS:

- Obra entregue no contrapiso e com necessidade de acabamento interno, hidráulico, elétrico, pintura, azulejos, piso e alvenaria de divisão.
- Projeto do interior das lanchonetes deverá ser submetido a aprovação da DIMAN – Divisão de Manutenção.
- Após a licitação o vencedor deverá realizar a Central de Gás para atender a lanchonete conforme o Código de Corpo de Bombeiros.

		C.E.A.S.A./PR	
CENTRAIS DE ABASTECIMENTO DO PARANÁ S.A.			
DIMAN - DIVISÃO DE MANUTENÇÃO			
CENTRAL DE ABASTECIMENTO DE CURITIBA		FOLHA: 01	
LANCHONETES MERCADO PRODUTOR		DATA: 01/11/2017	
ARQUITETÔNICO		Mês: NOV/2017	
PROJ: MARCO ANTONIO FIGUEIRO CREA. 9.258/D - PR	PROJ: MARCO ANTONIO FIGUEIRO CREA. 9.258/D - PR	PROJ: MARCO ANTONIO FIGUEIRO CREA. 9.258/D - PR	PROJ: MARCO ANTONIO FIGUEIRO CREA. 9.258/D - PR
PROJ: JULIA BRANDÃO FISTAROL	PROJ: JULIA BRANDÃO FISTAROL	PROJ: JULIA BRANDÃO FISTAROL	PROJ: JULIA BRANDÃO FISTAROL